



- REV 01 "Optimalizací hydraulických výpočtů došlo k plošné změně dimenzí potrubí."


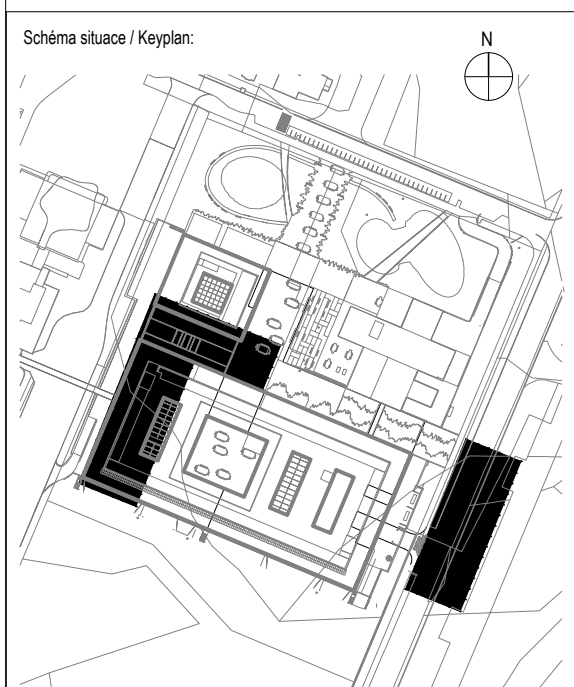

Architekt / Architect

Bogle Architects

London | Prague | Hong Kong


www.boglearchitects.com info@boglearchitects.com

Hlavní inženýr / Main Engineer:

AED

AED project, s.r.o.
Pod Radnicí 1236/2A,
100 00 Praha 5
e-mail: aed@aedproject.cz
tel.: +420 257 257 100

Investor / Client		Univerzita Karlova Farmaceutická fakulta v Hradci Králové Akademika Heyrovského 1283 508 05 Hradec Králové 5 IČO 802 60208
-------------------	---	--

Nazev projekta / Project Name:

Skupaj dokumentacije / Project Stage:

Dokumentacija pro provedeni stavky

Building Documentation	
File / Phase:	
DPS	
Stavební objekt / Building:	
SO 01A	Centrální budova
Prostředí / Loc. part:	
D.1.4.8	Stabilní hasicí zařízení (mířtová a plynová) Fire Suppression System (Water mist and Gaseous)
Zpracovatel / Draft / Consultant:	Redisko / Stamp:

Jiří Janák
Stavarská 28-22
K Bělohorské 203, 155 00
Praha - Řeporyje
e-mail: jiri.janak@stavarska.cz
Zodpovědný projektant / Engineer in Charge

Ing. Radek Blahoslav	
Název výkresu / Drawing Title: Přidorys 3.NP - sekce A2	

Kreslí / Drawn by: Jitř Jališák	Kontroloval / Approved by: Ing. Radek Bělohávek	Formát / Paper size: 1140x1140		
Císlo projektu / Project No: 1 : 50	Mřížka / Scale: Datum revize / Date of revision: 25/11/2022			
Kód výčisku / Drawing Code:				
Předmět Discipline	Stavění objektu Building	Císlo výčisku Drawing number	List Sheet	Revize Revision
D.1.4.8	01A	103	A2	01

KOORDINACE PRACÍ

