1) Projektová dokumentace slouží jako podklad pro výběr dodavatele a pro výrobně-technickou dokumentaci dodavatele. Veškerá kóty a výšky hlavic musí být ověřeny na stavbě před montáží.
*The project documentation serves as a base for supplier tender and production-technical supplier documentation. All dimensions and the heights of pipes are necessary to examin right on the buildingsite, before the production starts.*
2) Před montáží zabudovaných částí musí dodavatel prostudovat tuto dokumentaci a veškerá požadavky koordinace zapracovat do výrobní dokumentace. Kvantitativní výměry a požadavky koordinace jsou nadřazeny výkresům SHZ, pokud nejsou v rozporu s projektovým předpisem.
*Before the installation opening, the supplier shall read the coordinating documentation and all requirements of coordinator building incorporated in the production documentation. Quantitative measures and coordination drawings and the coordinator's requirements are superior to the sprinkler drawings, if they are not in conflict with the design rule.*
3) Poloha sprinklerových hlavic v podhledové konstrukci bude upravena přímo na staveništi, dle skutečného provedení podhledů, veškerých technologií a světel. Hlavice musí být umístěny uprostřed dlaždic a světel. Hlavice musí být umístěny uprostřed dlaždic a světel.
*The location of sprinkler heads in the suspended ceiling will be adjusted on the site, in accordance with the actual implementation of the suspended ceiling, terminal elements and lighting. The location of sprinkler heads will be accordance with the coordination drawings*
4) Uzavírací ventily budou umístěny v technických šachtách v samostatných ventilových nebo zónách.
*Drain valves or plugs will be installed in the lowest points of piping.*
5) Otvory pro vedení potrubních rozvodů SHZ a sprinklerových hlavic budou vrtány a dlátovány dodavatelem SHZ.
*Openings for sprinkler piping and heads will be drilled and dealing by sprinkler contractor.*

PŘÍPOJKA MOBILNÍ TECHNIKY - NA FASÁDU OSADIT ROZDĚLOVAČ
VYBAVENÝ 2x PŘÍPOJKAMI B75
FIRE DEPARTMENT CONNECTION PIPE - PLACE THE MANIFOLD
WITH 2x B75 CONNECTORS ON THE FACE OF THE BUILDING

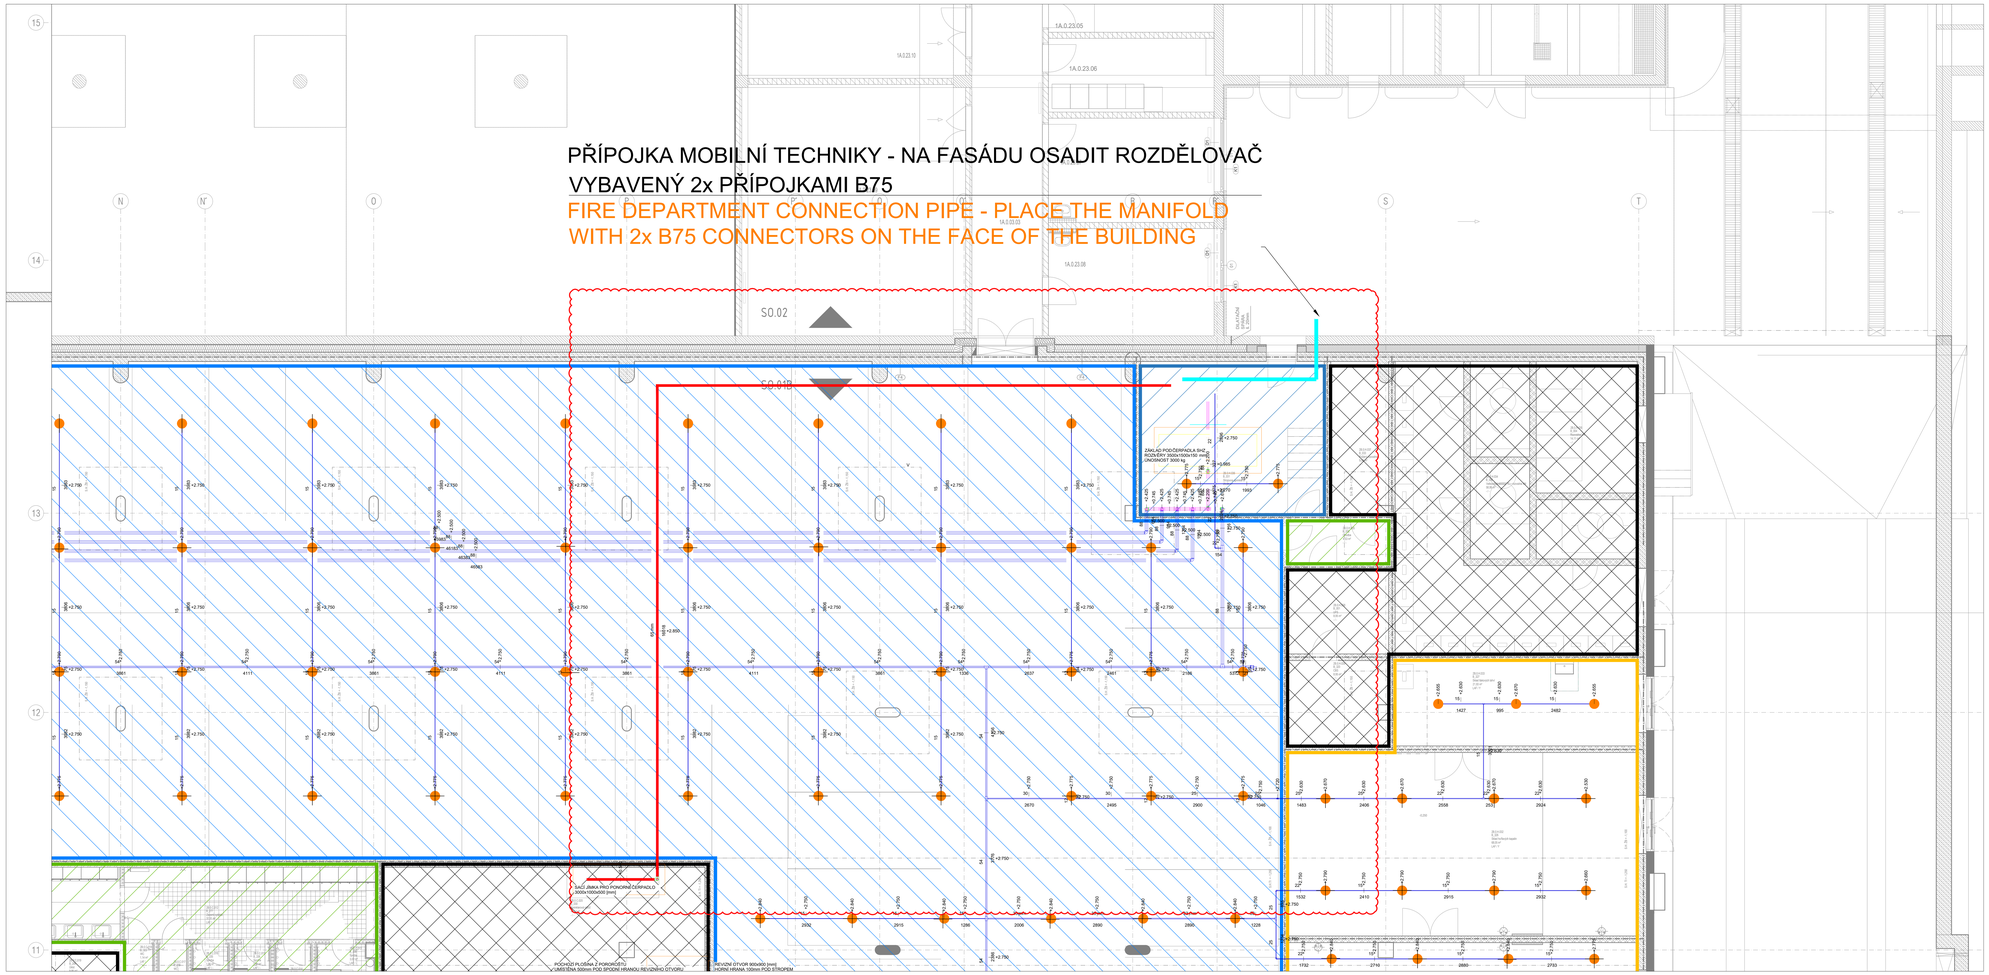


- Hlavice stojatá
  Upride nozzle
- Hlavice stranová do čela podhledu
  Horizontal nozzle, front of suspended ceiling
- Hlavice otevřená visící
  Pendent opened nozzle
- Hlavice závěsná do podhledu
  Pendent nozzle, suspended ceiling
- Hlavice závěsná do podhledu
  Stojatá hlavice pro jištění dutiny podhledu
  Pendent nozzle, suspended ceiling
  Upright nozzle for suspended ceiling protection

- CEN hlavice pro prostory OH1
  CEN nozzle for OH1 areas
- CEN stranová hlavice pro atria OH1
  CEN závěsná hlavice pro atria OH1
  CEN sidewall nozzle for atriums OH1
  CEN pendent nozzle for atriums OH1
- CEN hlavice pro konferenční místnosti a přednáškové haly (OH1)
  CEN nozzle for conference rooms and lecture halls (OH1)
- CEN hlavice pro OH2
  CEN nozzle for OH2
- CEN hlavice pro OH3 (sklady a archivy)
  CEN nozzle for OH3 (archive and storage)
- Plynové hašení
  Gas Fire Protection System
- Prostory bez jištění
  Areas without protection
- 22 / 2007 — Dimenze a délka potrubí
  Dimension and pipe length
- +2.800 — Výška osy potrubí od podlahy
  Distance of pipe axis from floor
- Přípojka mobilní techniky DN100
  Fire department connection DN100
- Propoj z hlavní do vyrovnávací nádrže DN6
  Connection between main and balance tan
- Rozvody MHZ
  Piping HPWM
- Přívod GHZ
  Gas protection piping - main pipe
- Rozvody GHZ - podhled
  Gas protection piping - suspended ceiling
- Rozvody GHZ - místnost
  Gas protection piping - room
- GHZ - ovládací ústředna
  Gas protection - control panel
- GHZ - ovládací tlačítko "STOP"
  Gas protection - manual switch "STOP"
- MHZ - elektronický ventil ovládaný EPS pro mrazáky
  HPWM - electronic valve controled by EPS for freezers

REV 01 "Optimalizací hydraulických výpočtů došlo k plošné změně dimenzí potrubí."

KOORDINACE PRACÍ
2) DEFINITIVNÍ POLOHA TRAS JEDNOTLIV YCH ROZVODŮ MUSÍ BÝT PŘIZPŮSOBENA JEDNOTLIV ÝCH PROJEKTOVÝCH PRVKŮ. ZEJMÉNA ZAPUŠTĚN ÝCH SVÍTIDEL, ABY TYTO KONSTRUKCE PRVKY BYLO MOŽNÉ OSADIT V POŽADOVANÝCH POLOHÁCH.
3) SOUČÁSTÍ DODÁVKY JEDNOTLIV YCH PROFESÍ BUDE I VE ŠKARY ZAVĚŠENÝ A PODPĚRNÝ SYSTÉM, SOUČÁSTÍ DODÁVKY BUDOU I PŘÍPADNÉ OCELOVÉ PODRUŽNÉ KONSTRUKCE A PŘÍMOCE PRO OSAZENÍ I UCHYTŮ A ZAVĚŠENÍ DLE TECHNOLOGICK YCH POŽADAVKŮ DODAVATELŮ Z JEDNOTLIV ÝCH PROFESÍ.
4) PŘED ZAHÁJENÍM MONTÁŽE JEDNOTLIV YCH ROZVODŮ JE NUTNÁ VZÁJEMNÁ KOORDINACE JEDNOTLIV YCH SUBDODAVATELŮ, KDE BUDE UPŘESNĚN SLED JEDNOTLIV YCH ČINNOSTÍ, VZÁJEMNÉ POŽADAVKY, ODSOUHLASENÍ VEDENÍ TRAS Č POŽADAVKY NA JEJICH ÚPRAVU, BEZ ODSOUHLASENÍ TRASOVÁNÍ ROZVODŮ Č JEJICH ÚPRAV V BĚHU DOTČEN ÝCH PROFESÍM NENÍ ŽÁDOUCÍ MONTÁŽNÍ PRÁCE ZAHÁJIT.

Všechna práva vyhrazena / Copyright
Dokumentace nesmí být kopírována bez souhlasu autora.
Dodržování těchto zásad se týká jak celku tak i jednotlivých částí.
Tento dokument je chráněn autorským zákonem.
Jakékoliv použití, kopírování, změna nebo šíření bez souhlasu autora je zakázáno.
*The document is copyrighted and may not be reproduced without permission of the owner.*
Poznámky / Notes:

| Rev | Poznámky / Notes | Datum / Date | Vydal / Iss. | Kontr. / App. |
|---|---|---|---|---|

Schéma situace / Keyplan


Architekt / Architect:
**Bogle** Architects
London | Prague | Hong Kong
57 Peter Road, Ruislip HA4 6LJ, United Kingdom
Reg.no.no. 7627, 110 E. Police 1, Czech Republic
Level 19, 3-5 Pi Hamer Centre, 8 Hysan Ave, Hong Kong, PRC
+44 (0) 20 8811 1118
+420 224 810 087
+852 2295 3976
web@boglearchitects.com
info@boglearchitects.com

Hlavní inženýr / Main Engineer:
AGD project, s.r.o.
Pod Radnicí 1/2024
140 00 Praha 4
e-mail: info@agdproject.cz
tel.: +420 257 321 155

Investor / Client:
Univerzita Karlova
Ústav pro studium dějin a kultury židovského národa
Akademický Nymburkovic 1035
500 03 Hradec Králové 3
IČO 60216298


Název projektu / Project Name:

Stupeň dokumentace / Project Stage:
Dokumentace pro provedení stavby
Building Documentation

Fáze / Phase:
DPS

Objednávka / Order No.:
SO.01B Budova Mlýň

Profese / Trade:
D.1.4.8 Stabilní hasicí zařízení (mřížová a zplavová)
Fire Suppression System (Water mist and Gaseous)

Zpracovatel části / Consultant:
JP Jahlá
Autorizace ČKAIT
K Betlémské 243, 100 00
Praha - Řepovice
e-mail: jiri.jahla@akamska.cz

Zodpovědný projektant / Engineer in Charge:
Ing. Radek Bělohlávek

Měřítko / Scale:
1 : 50

Datum vydání / Date of issue:
05/2022

Kreslil / Drawn By:
JP Jahlá

Kontroloval / Approved by:
Ing. Radek Bělohlávek

Formát / Paper size:
1600x920

Číslo projektu / Project No.:
018

Číslo stavby / Site No.:
088

Číslo výkresu / Drawing No.:
88

Revize / Revision:
01

Název výkresu / Drawing Title:
Půdorys 5.PP - sekce B8

Číslo výkresu / Drawing No.:
D.1.4.8

Číslo stavby / Site No.:
018

Číslo výkresu / Drawing No.:
088

Revize / Revision:
01